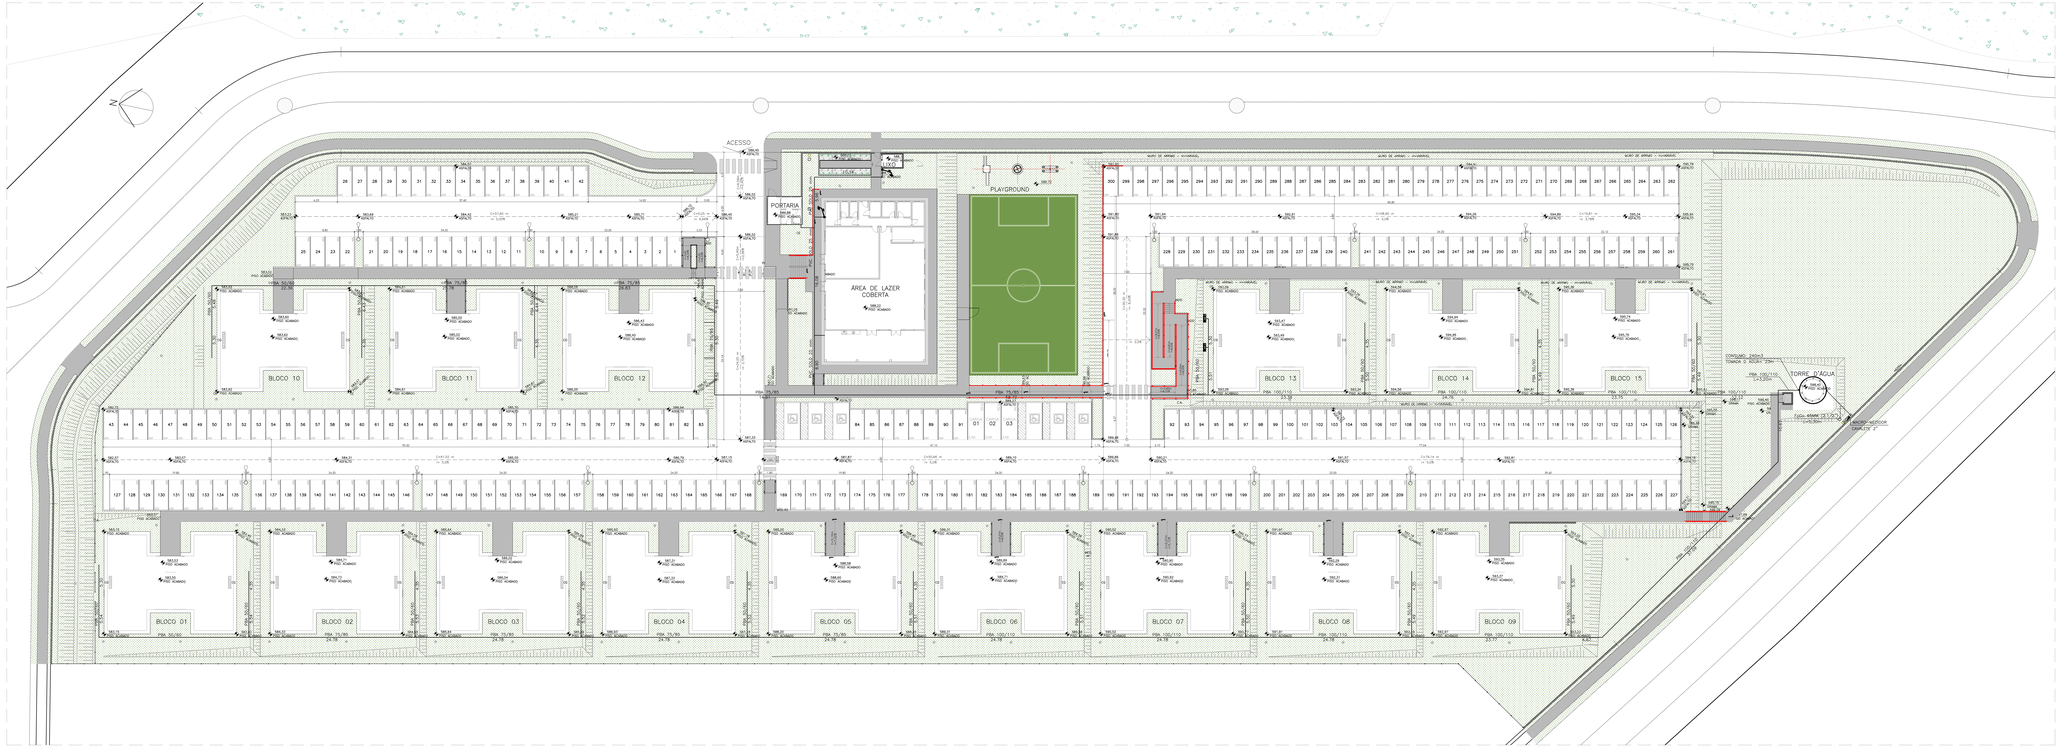

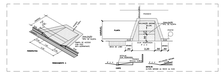

DETALHE - RAMPAS - EXTERNAS
ESC. 1:100

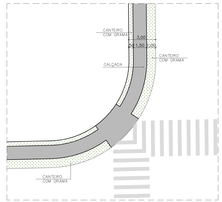

DETALHE CALÇADAS EXTERNAS – PLANTA
ESC. 1:50

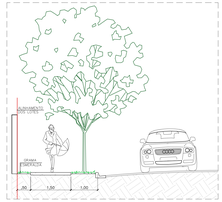

DETALHE CALÇACADAS EXTERNAS – CORTE
ESC. 1:100

INSTALAÇÕES PREDIAIS	
SÍMBOLO	DESCRIÇÃO
	MEDIDORES N2 + GÁS
	MEDIDORES N2
	POSTE GRANDE

INSTALAÇÕES PREDIAIS	
SÍMBOLO	DESCRIÇÃO
AQUE FRIA	
	MEDIDORES (SIMPLES)
	MICROMEDIÇÃO
GÁS	
	MEDIDORES (SIMPLES)

ACABAMENTOS	
SÍMBOLO	DESCRIÇÃO
	VIA VERTALTADA
	PASSEIO EM CIMENTO ESTAMPADO, ESCOVADO, MADEIRADO
	GRAMA ESMERALDA

EQUIPAMENTOS PLAYGROUND	
SÍMBOLO	DESCRIÇÃO
	GIRA-GIRA
	GANGORRA
	ESCORREGADOR

ESPECIFICAÇÃO CONCRETO

Resistência à compressão de concreto – fck≥20MPa

Espessura da placa para tráfego de pedestres – 5 a 6cm.

Passagem de veículos leves – 8 a 10cm.

Armadura de base – Somente para tráfego de veículos CA-60 (4,2mm, malha 10x10cm).

Juntos – A cada 2m.

REV. Nº	DATA	DESCRIÇÃO
R00	31/01/2017	EMISSÃO INICIAL

FYP ENGENHARIA E CONSTRUÇÕES
Rua Jacques Félix, 67 – 4º andar – Vila Nova Conceição – São Paulo – SP – 04501-000
Tel.: 55 (11) 3845-1244
www.fyp.com.br

RESPONSÁVEIS:
JACKSON H. VICENTIM
CORDENADOR
JACKSON H. VICENTIM
DESENHISTA
JACKSON H. VICENTIM
DESENHISTA
PAULA CRUZ
ESTAGIÁRIA

OBRA:
RUBI IV
LOTEAMENTO RESIDENCIAL RUBI, LIMEIRA - SP

ARQUITETURA
ESCALA: 1:200
AS BUILT R00

PRANCHA:
IMPLANTAÇÃO

ESCALA: 1:200
DATA: 31/01/2017
DESENHO: JHV
ARQ 004